




FLÄCHENAUFSTELLUNG		
EINHEIT	m²	
Gemeinschaftsflächen	0.00	
Erdgeschoss	63.42	
Obergeschoss	74.06	
GESAMT	137.48	

Erdgeschoss		
RAUM-ID	BEZEICHNUNG	m²
EG-01	VORRAUM	15.20
EG-02	BÜRO	7.12
EG-03	HAUSTECHNIK	6.93
EG-04	WC	3.3
EG-05	WOHNZIMMER	13.45
EG-06	KÜCHE/ESSZIMMER	17.42
SUMME		63.42


Obergeschoss		
RAUM-ID	BEZEICHNUNG	m²
OG-01	VORRAUM	11.73
OG-02	SCHLAFZIMMER	28.31
OG-03	BAD	9.92
OG-04	ZIMMER	10.19
OG-05	BAD	4.04
OG-06	ZIMMER	9.87
SUMME		74.06

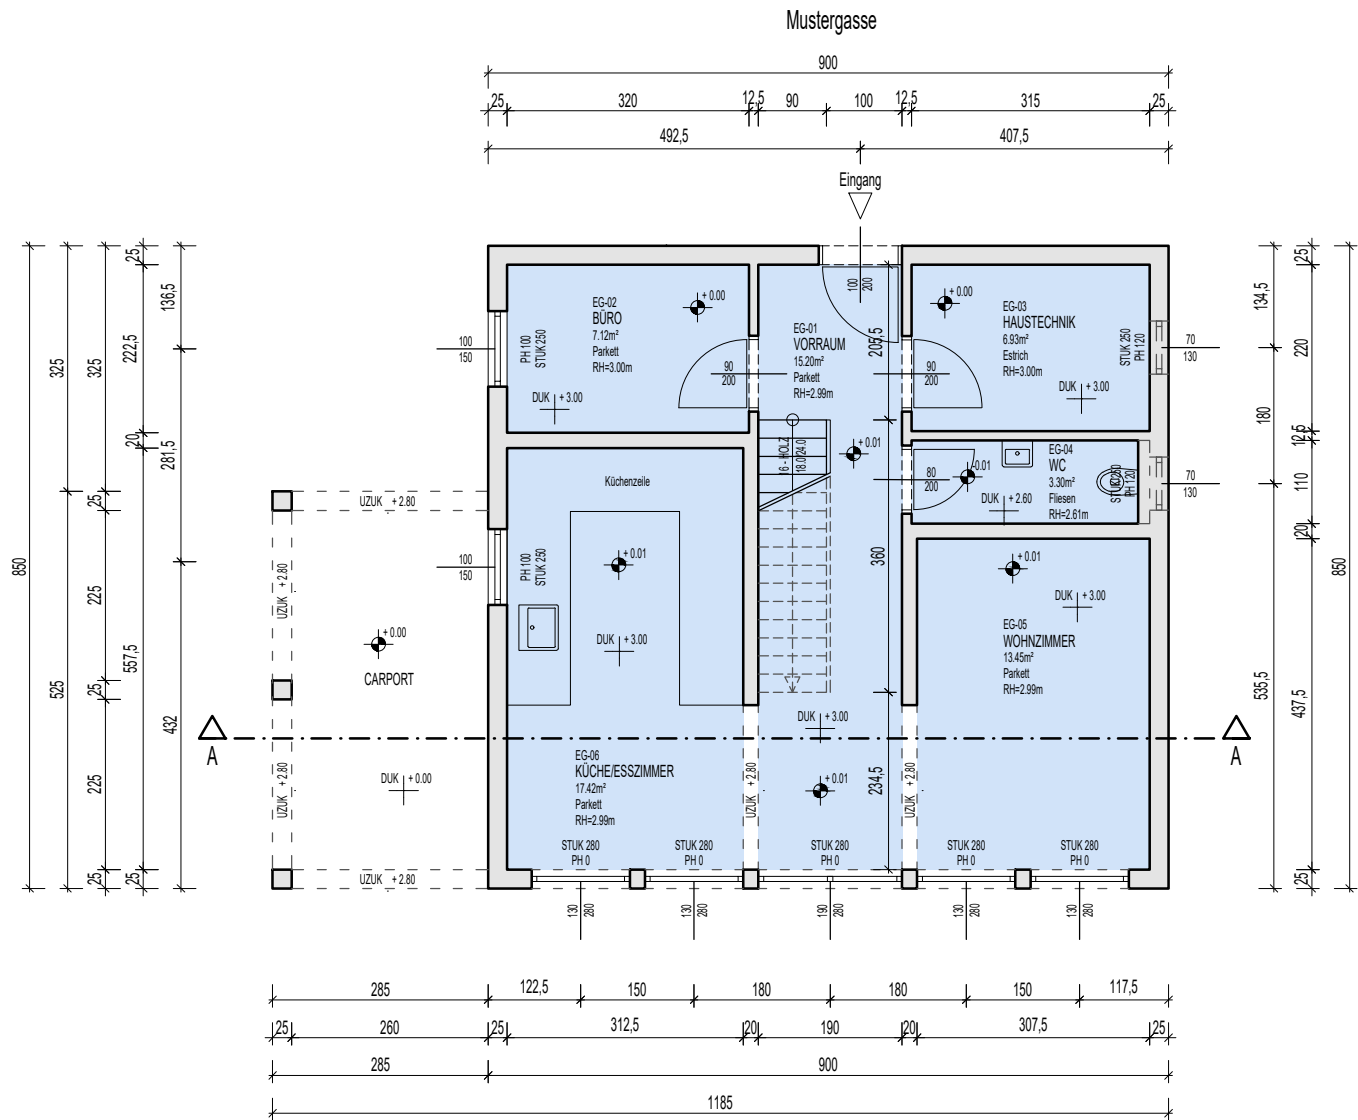

Grundriss Erdgeschoss M1:100

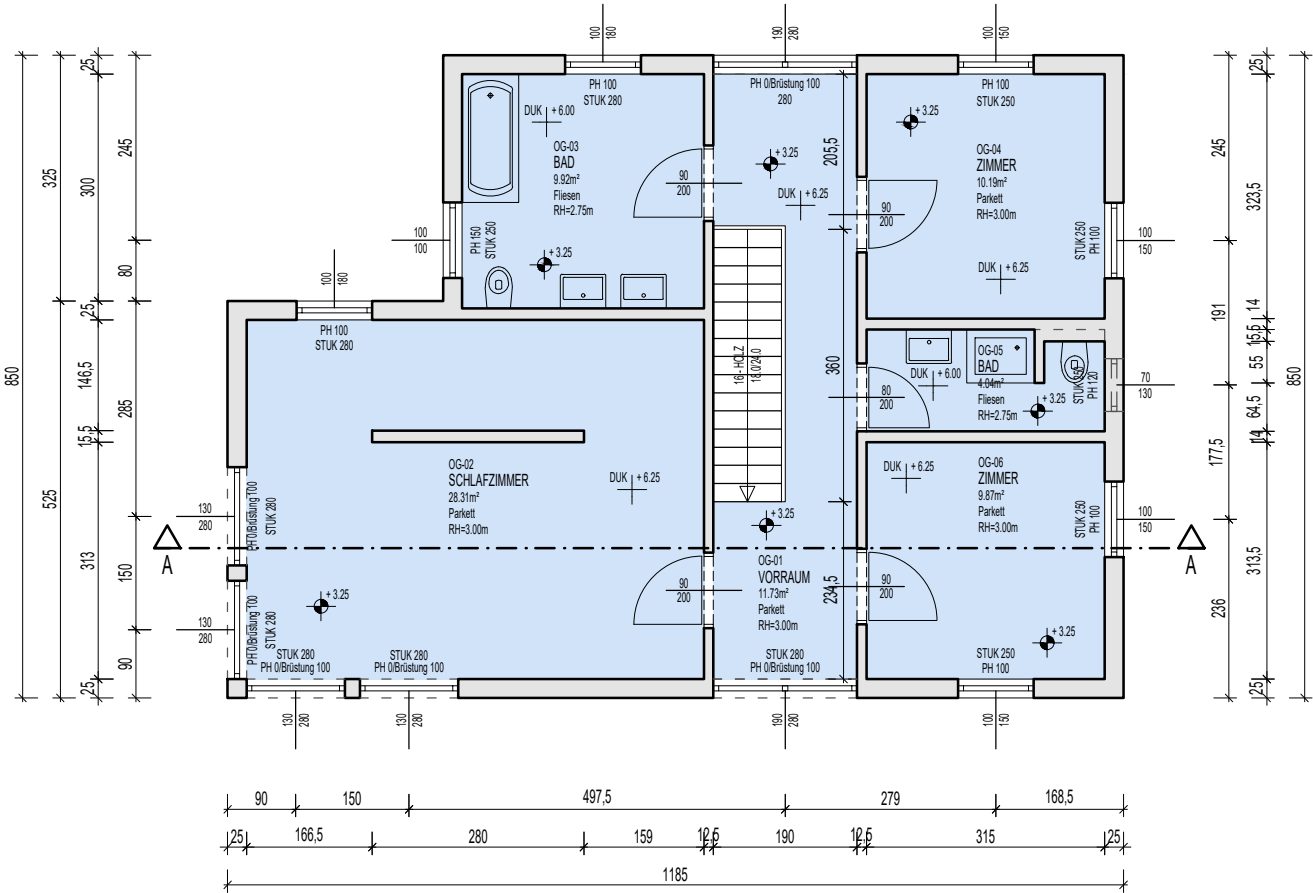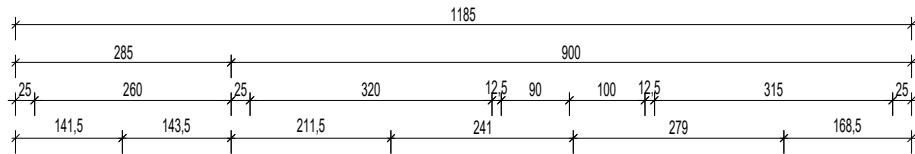

Grundriss Obergeschoss M1:100

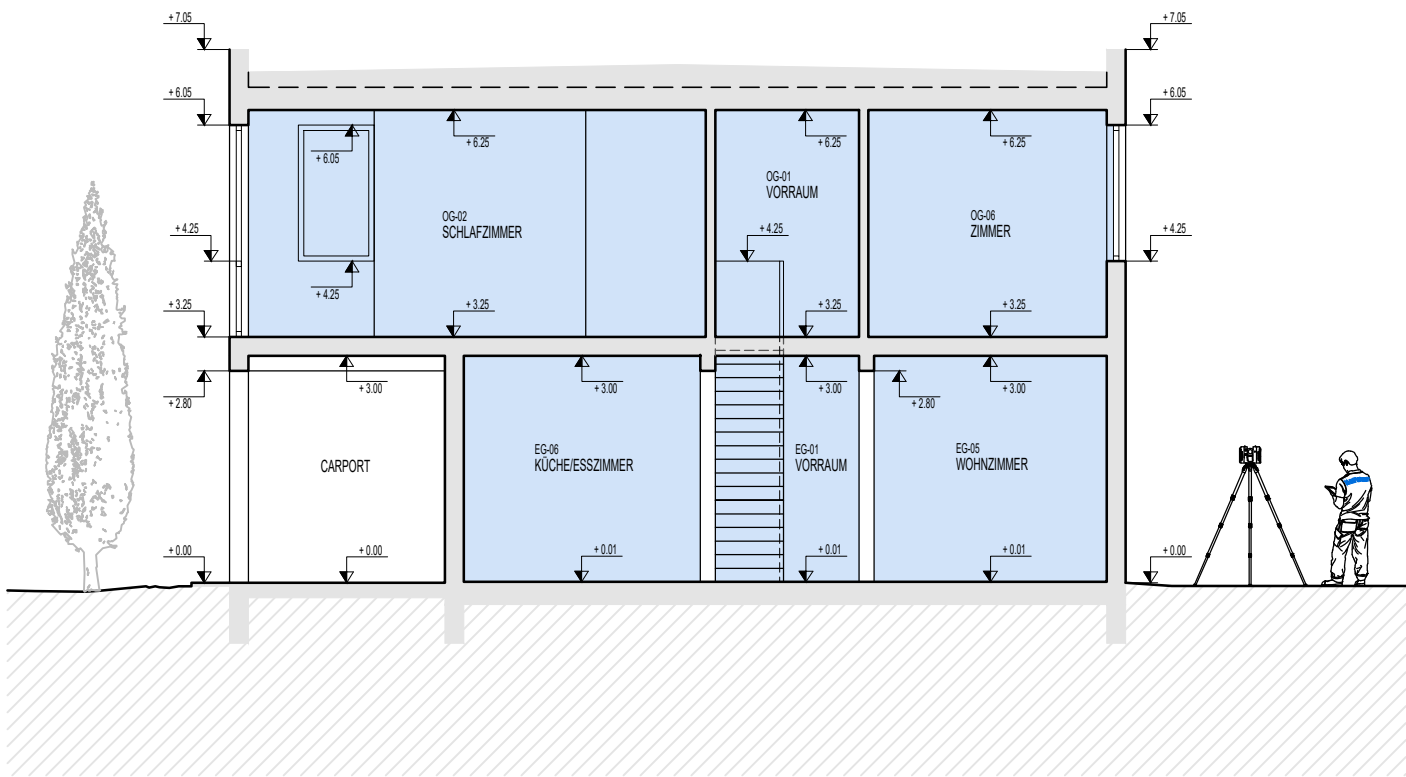

Schnitt A-A M1:100

M = 1:100 0 1 5 10 m

N 48° B' 18"
BOGENSBERGER
Vermessung ZT

BESTANDSPLAN
EINFAMILIENHAUS
Mustergasse 1, 1234 Wien

Grundriss u. -schnitt für
BAU- u. PLANUNGSTÄTIGKEIT
M = 1 : 100

HÖHENBEZUG
lokal

KOORDINATENSYSTEM
lokal

OBJEKTDATEN

KG-Nr.
12345
Grundstück(e)
1234/1

KG-Name
Beispielstadt
EZ
1234

AUFTRAGGEBER
Beispielauftraggeber
Beispielstrasse 1/10/5
1234 Wien

PLANVERFASSER
Bogensberger
Vermessung ZT GmbH
Hahngasse 18/4+5
1090 Wien
office@bogensberger.com
www.bogensberger.com
+43 (0)1° 317' 7484"

GZ
1234
Aufnahme Zeitraum
01.01.2025
Plandatum
12.05.2025
Referenznummer
#e4f5h6
Aufnahme Art
3D-Laserscanning

Projektkürzel
BSP
Aufnahme Mitarbeiter
TEST
Auswertung
TEST
Blattgröße
500 x 350 mm
Index
0

B'