

FLÄCHENAUFSTELLUNG		
GESCHOSS		m ²
Gemeinschaftsflächen		23.75
Top1		73.39
Top2		44.31
Top3		81.41
Top4		90.3
GESAMT		313.16


GEMEINSCHAFTSFLÄCHEN		
RAUM-ID	BEZEICHNUNG	m ²
	STIEGENHAUS	23.75
	SUMME	23.75

TOP1		
RAUM-ID	BEZEICHNUNG	m ²
Top1-01	VORRAUM	6.98
Top1-02	ZIMMER	10.30
Top1-03	ZIMMER	19.24
Top1-04	BAD	4.81
Top1-05	ZIMMER	25.87
Top1-06	KÜCHE	6.19
	SUMME	73.39

TOP2		
RAUM-ID	BEZEICHNUNG	m ²
Top2-01	ZIMMER	19.30
Top2-02	KÜCHE	6.19
Top2-03	BAD	4.81
Top2-04	ZIMMER	14.01
	SUMME	44.31

TOP3		
RAUM-ID	BEZEICHNUNG	m ²
Top3-01	VORRAUM	10.24
Top3-02	BAD	5.16
Top3-03	KÜCHE	6.47
Top3-04	ZIMMER	26.90
Top3-05	ZIMMER	32.64
	SUMME	81.41

TOP4		
RAUM-ID	BEZEICHNUNG	m ²
Top4-01	VORRAUM	10.50
Top4-02	BAD	5.26
Top4-03	KÜCHE	6.59
Top4-04	ZIMMER	31.19
Top4-05	ZIMMER	18.38
Top4-06	ZIMMER	18.38
	SUMME	90.3

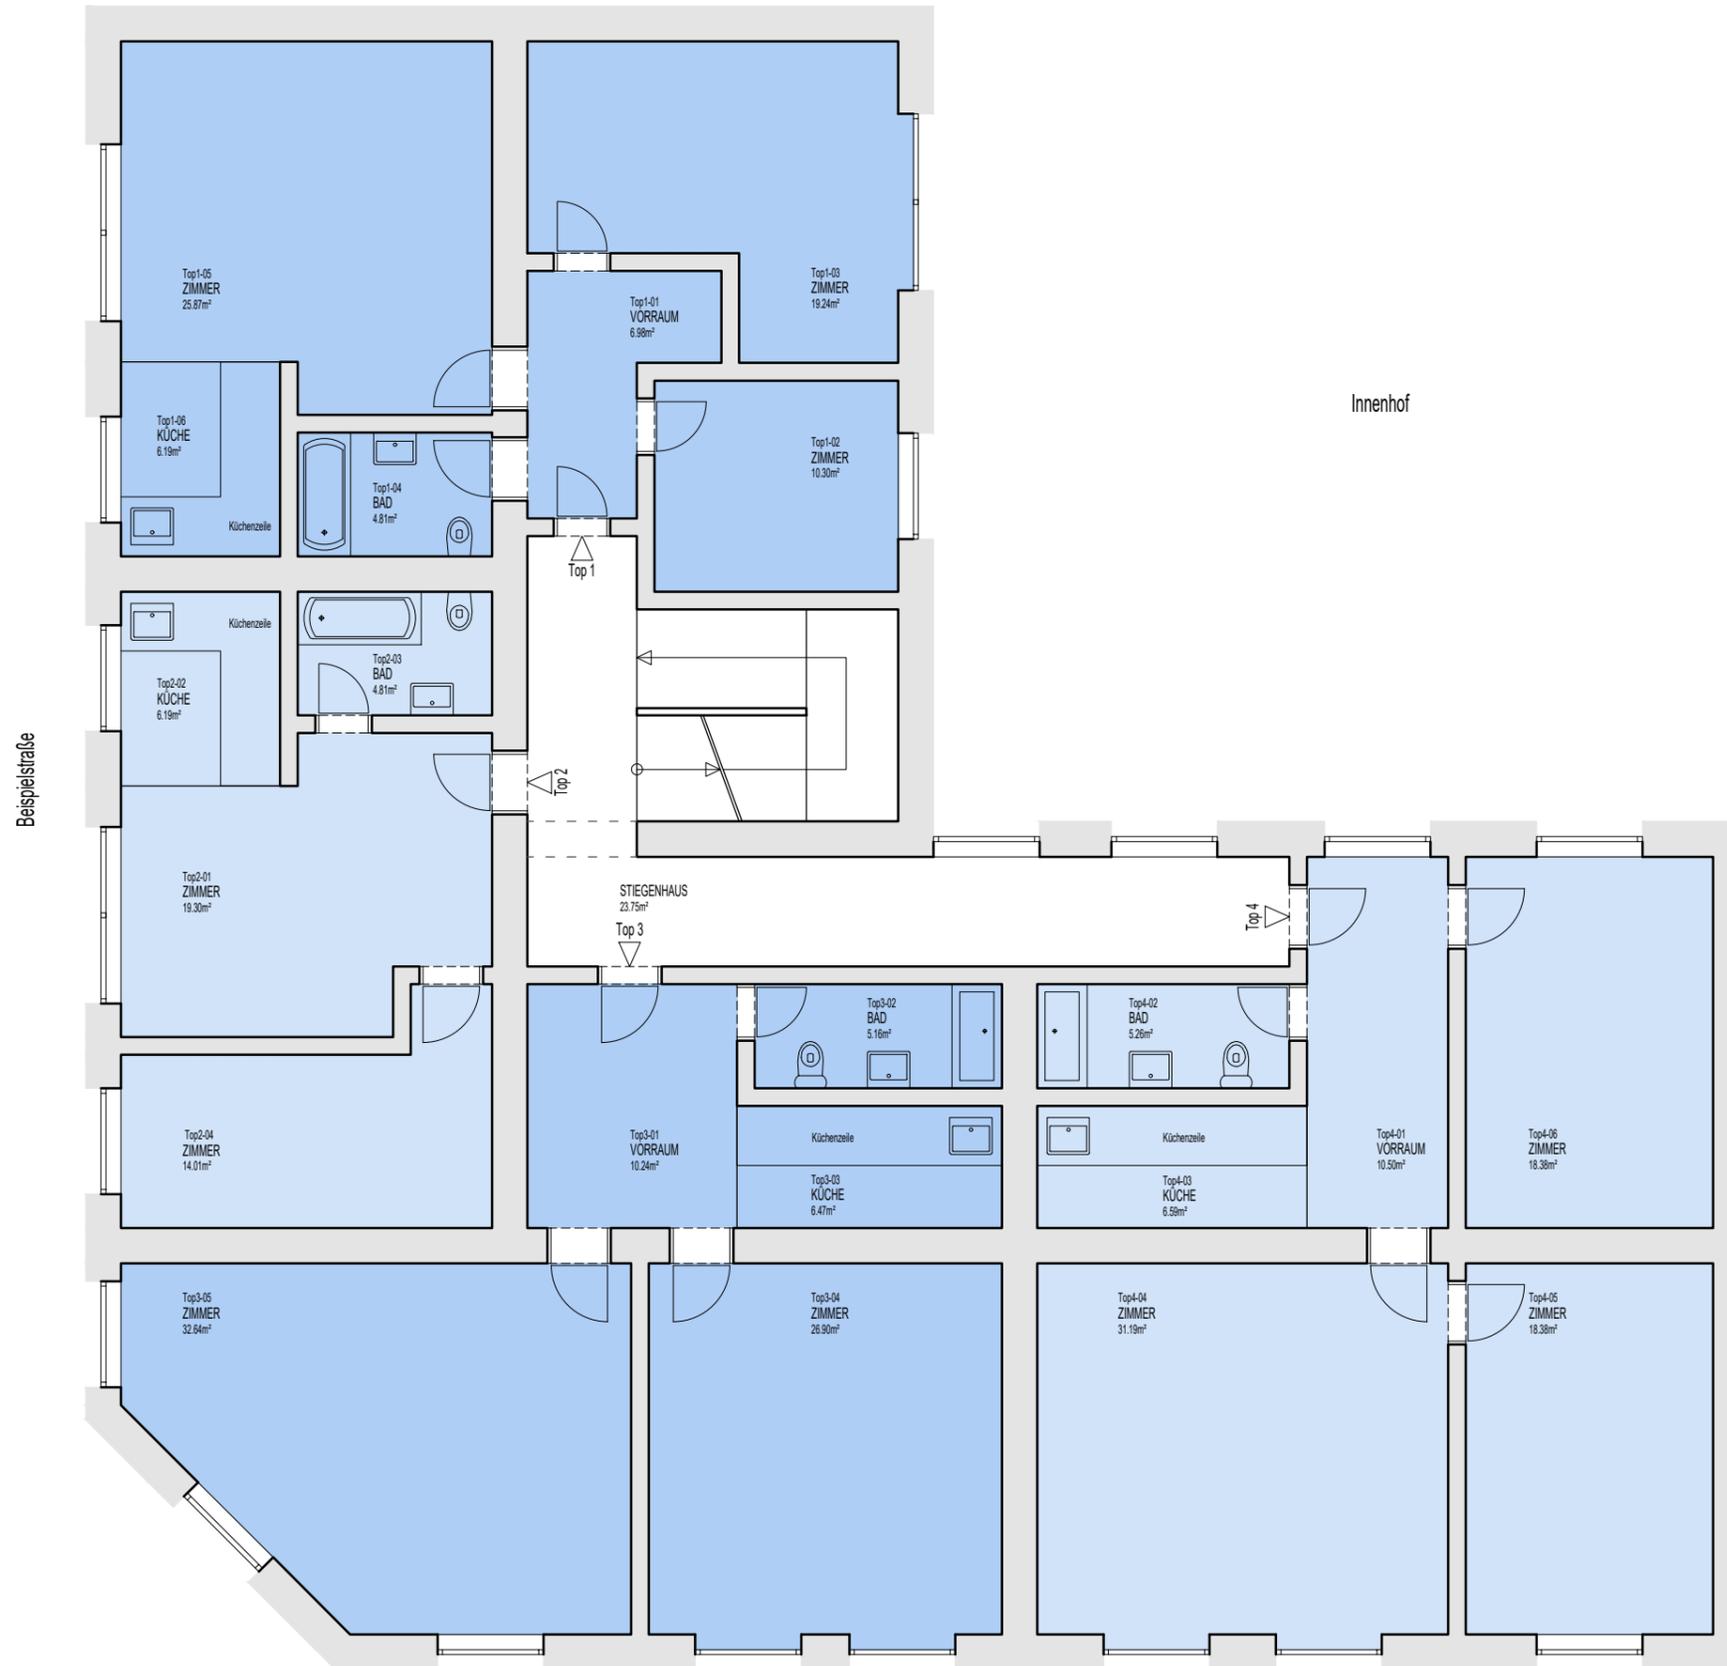

BESTANDSPLAN
WOHNUNG
 Strasse 1/Top1-4, 1234 Wien

Grundriss für
NUTZFLÄCHENBESTIMMUNG
 M = 1 : 100

HÖHENBEZUG lokal
KOORDINATENSYSTEM lokal

OBJEKTDATEN
 KG-Nr. 12345
 Grundstück(e) 1234/1
 KG-Name Beispielstadt
 EZ 1234

AUFTRAGGEBER
 Beispielauftraggeber
 Beispielstrasse 1/10/5
 1234 Wien
PLANVERFASSER
 Bogensberger
 Vermessung ZT GmbH
 Hahngasse 18/4+5
 1090 Wien
 office@bogensberger.com
 www.bogensberger.com
 +43 (0)1 317 7484"

GZ 1234
 Aufnahme Zeitraum 01.01.2025
 Plandatum 12.05.2025
 Referenznummer #w1o2h3
 Aufnahme Art 3D-Laserscanning
 Projektkürzel BSP
 Aufnahme Mitarbeiter TEST
 Auswertung TEST
 Blattgröße 420 x 297 mm
 Index 0

