


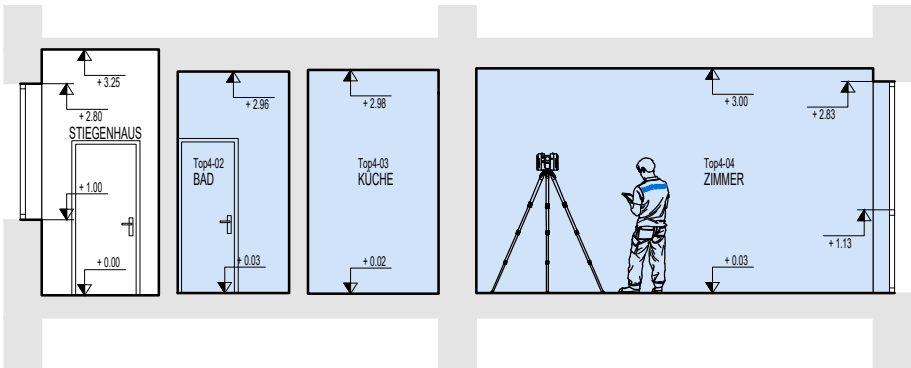

Schnitt A-A M1:100

| FLÄCHENAUFSTELLUNG   |  |        |
|----------------------|--|--------|
| EINHEIT              |  | m²     |
| Gemeinschaftsflächen |  | 23.75  |
| Top1                 |  | 74.47  |
| Top2                 |  | 44.85  |
| Top3                 |  | 81.41  |
| Top4                 |  | 90.3   |
| GESAMT               |  | 314.78 |


| GEMEINSCHAFTSFLÄCHEN |             |       |
|----------------------|-------------|-------|
| RAUM-ID              | BEZEICHNUNG | m²    |
|                      | STIEGENHAUS | 23.75 |
|                      | SUMME       | 23.75 |

| TOP1    |             |       |
|---------|-------------|-------|
| RAUM-ID | BEZEICHNUNG | m²    |
| Top1-01 | VORRAUM     | 6.98  |
| Top1-02 | ZIMMER      | 10.30 |
| Top1-03 | ZIMMER      | 19.78 |
| Top1-04 | BAD         | 4.81  |
| Top1-05 | ZIMMER      | 26.41 |
| Top1-06 | KÜCHE       | 6.19  |
|         | SUMME       | 74.47 |

| TOP2    |             |       |
|---------|-------------|-------|
| RAUM-ID | BEZEICHNUNG | m²    |
| Top2-01 | ZIMMER      | 19.84 |
| Top2-02 | KÜCHE       | 6.19  |
| Top2-03 | BAD         | 4.81  |
| Top2-04 | ZIMMER      | 14.01 |
|         | SUMME       | 44.85 |

| TOP3    |             |       |
|---------|-------------|-------|
| RAUM-ID | BEZEICHNUNG | m²    |
| Top3-01 | VORRAUM     | 10.24 |
| Top3-02 | BAD         | 5.16  |
| Top3-03 | KÜCHE       | 6.47  |
| Top3-04 | ZIMMER      | 26.90 |
| Top3-05 | ZIMMER      | 32.64 |
|         | SUMME       | 81.41 |

| TOP4    |             |       |
|---------|-------------|-------|
| RAUM-ID | BEZEICHNUNG | m²    |
| Top4-01 | VORRAUM     | 10.50 |
| Top4-02 | BAD         | 5.26  |
| Top4-03 | KÜCHE       | 6.59  |
| Top4-04 | ZIMMER      | 31.19 |
| Top4-05 | ZIMMER      | 18.38 |
| Top4-06 | ZIMMER      | 18.38 |
|         | SUMME       | 90.3  |

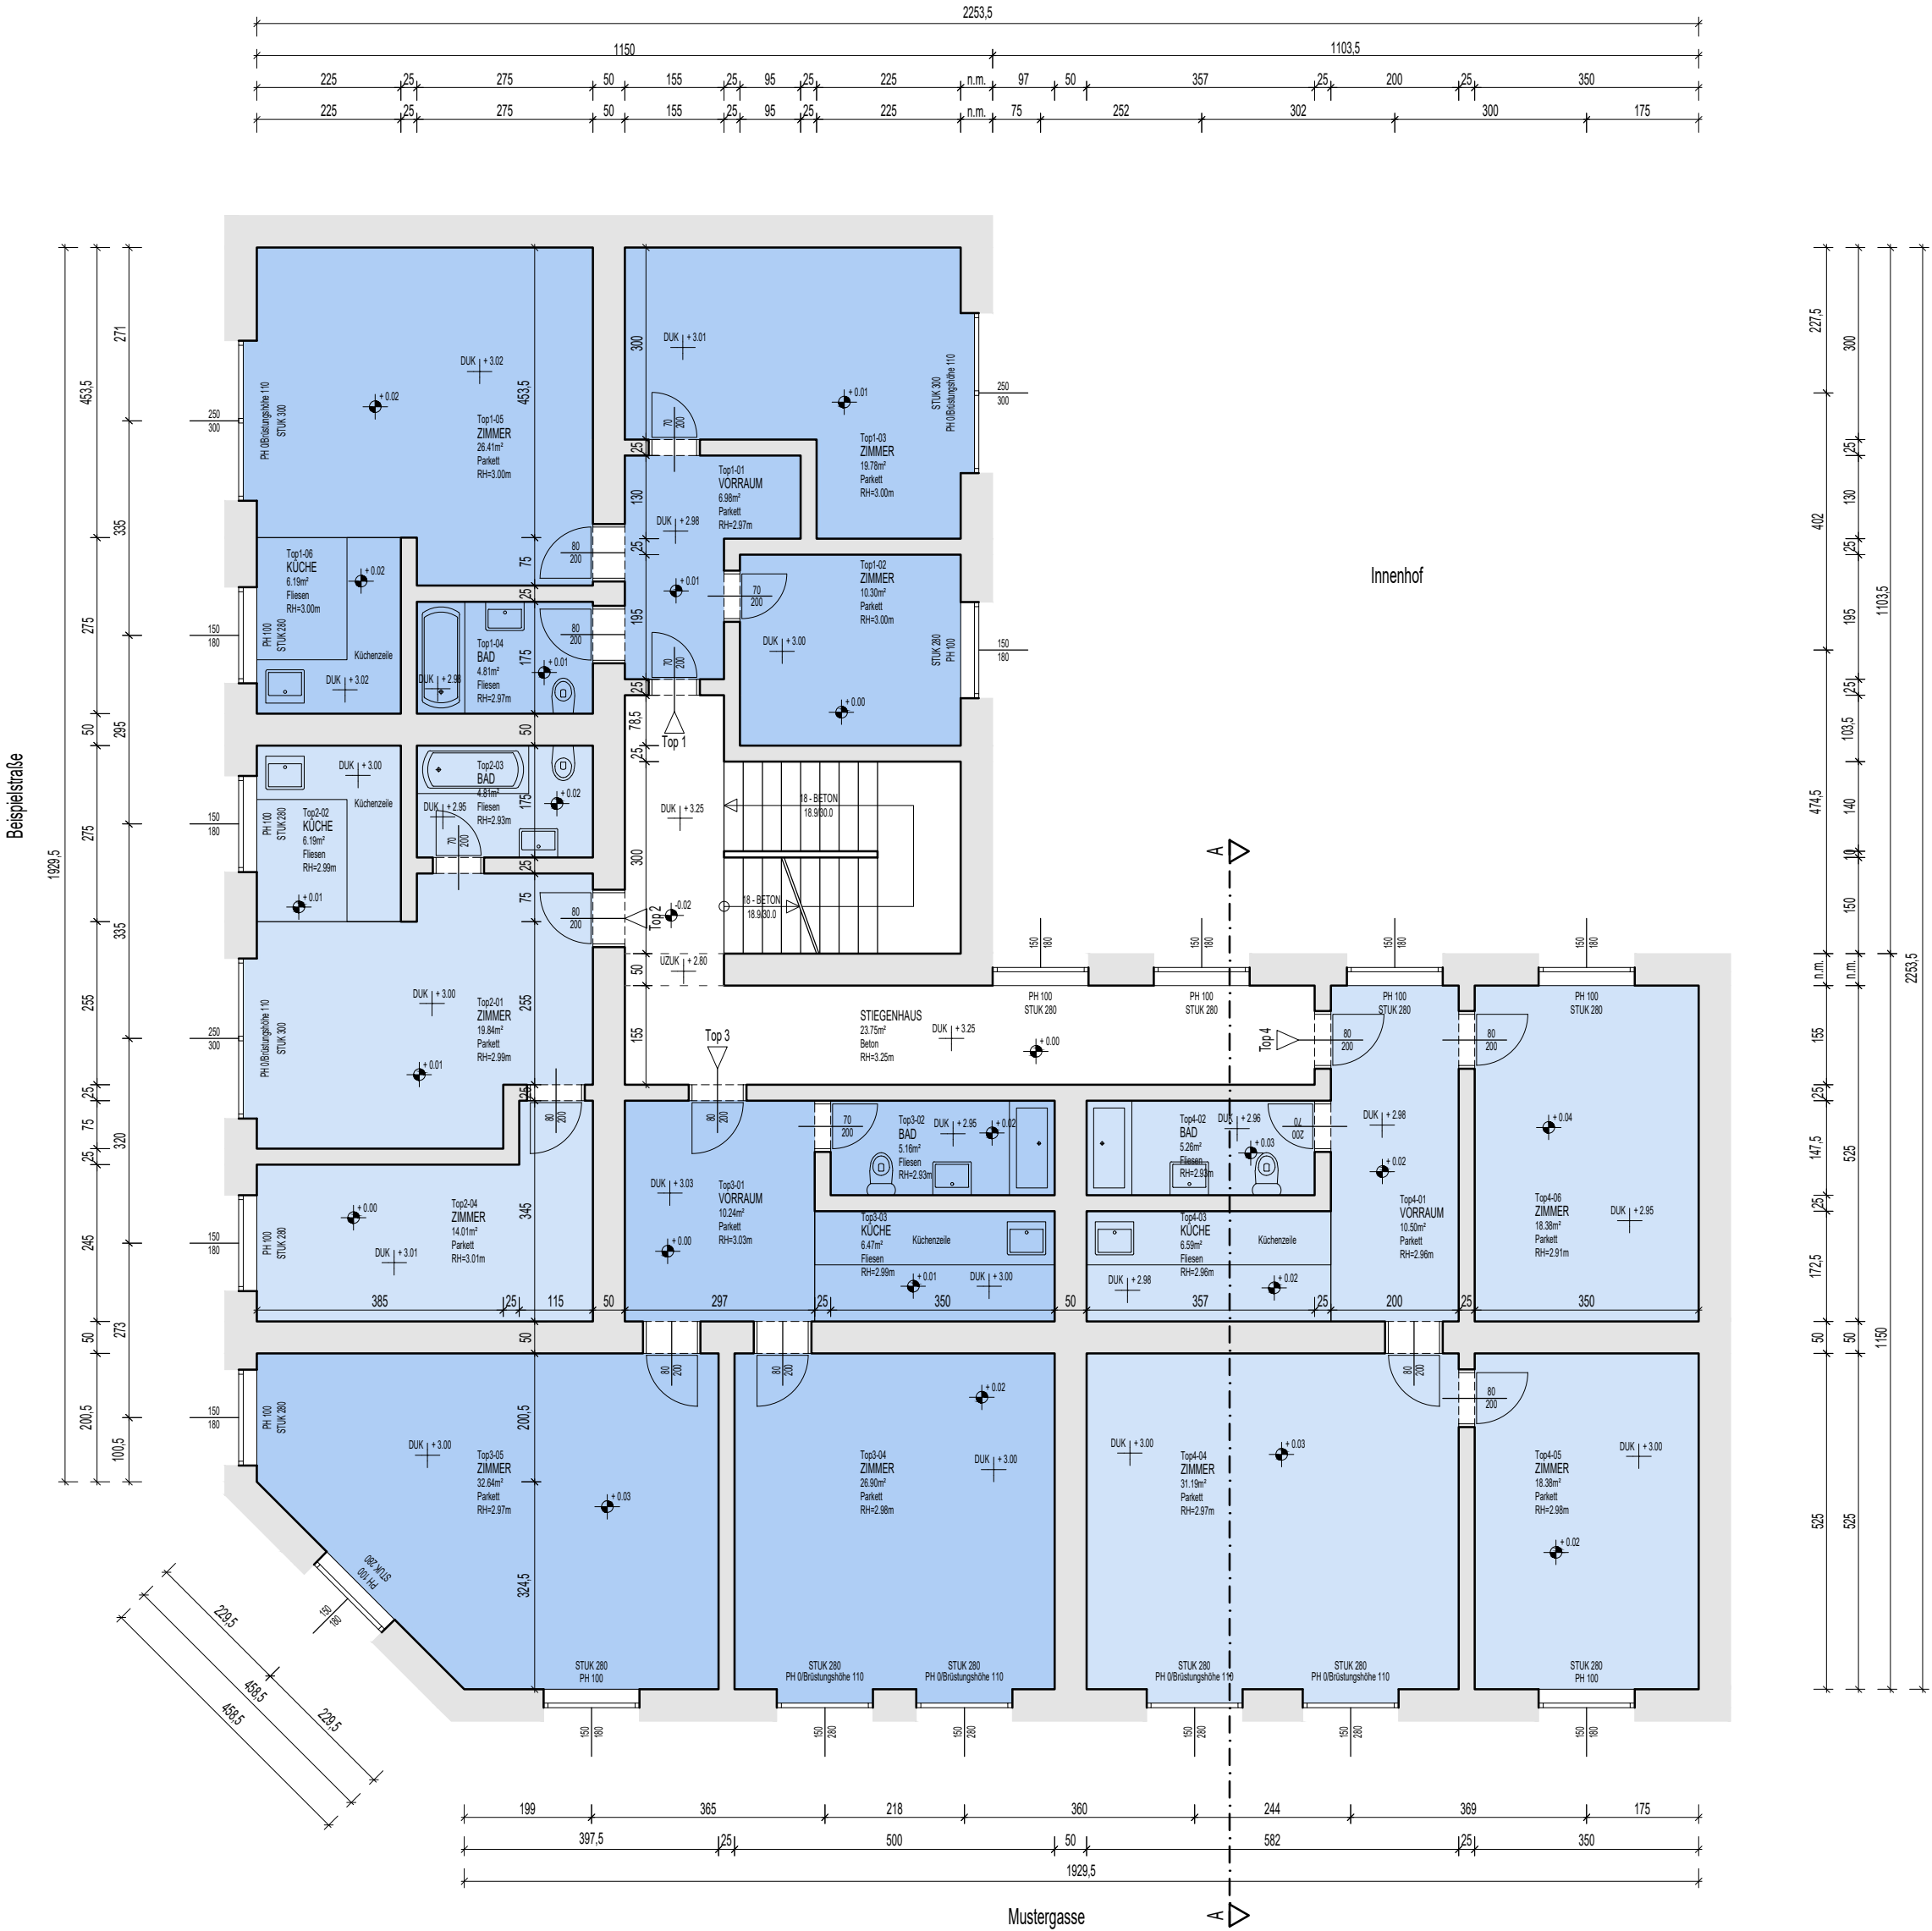

Grundriss Beispielgeschoss M1:100

N 48° B' 18"

**BOGENSBERGER**

Vermessung ZT

BESTANDSPLAN

**WOHNUNG**

Strasse 1/Top1-4, 1234 Wien

Grundriss u. -schnitt für

**BAU- u. PLANUNGSTÄTIGKEIT**

M = 1 : 100

**HÖHENBEZUG**

lokal

**KOORDINATENSYSTEM**

lokal

**OBJEKTDATEN**

KG-Nr.  
12345  
Grundstück(e)  
1234/1

KG-Name  
Beispielstadt  
EZ  
1234

**AUFTRAGGEBER**

Beispielauftraggeber  
Beispielstrasse 1/10/5  
1234 Wien

**PLANVERFASSER**

Bogensberger  
Vermessung ZT GmbH  
Hahngasse 18/4+5  
1090 Wien  
office@bogensberger.com  
www.bogensberger.com  
+43 (0)1° 317' 7484"

GZ  
1234  
Aufnahme Zeitraum  
01.01.2025  
Plandatum  
12.05.2025  
Referenznummer  
#w4o5h6  
Aufnahme Art  
3D-Laserscanning

Projektkürzel  
BSP  
Aufnahme Mitarbeiter  
TEST  
Auswertung  
TEST  
Blattgröße  
540 x 335 mm  
Index  
0

